


Inwentaryzacja powykonawcza lokalu mieszkalnego
 05-500 Józefostaw
 ul. Wenus 53 | LOKAL 4 (C2_0_167) | PARTER
 powierzchnia: 62,84 m² (61,31 m²) | ogródek: 36,42 m²



Ściany działowe

Ściany nierozbieralne

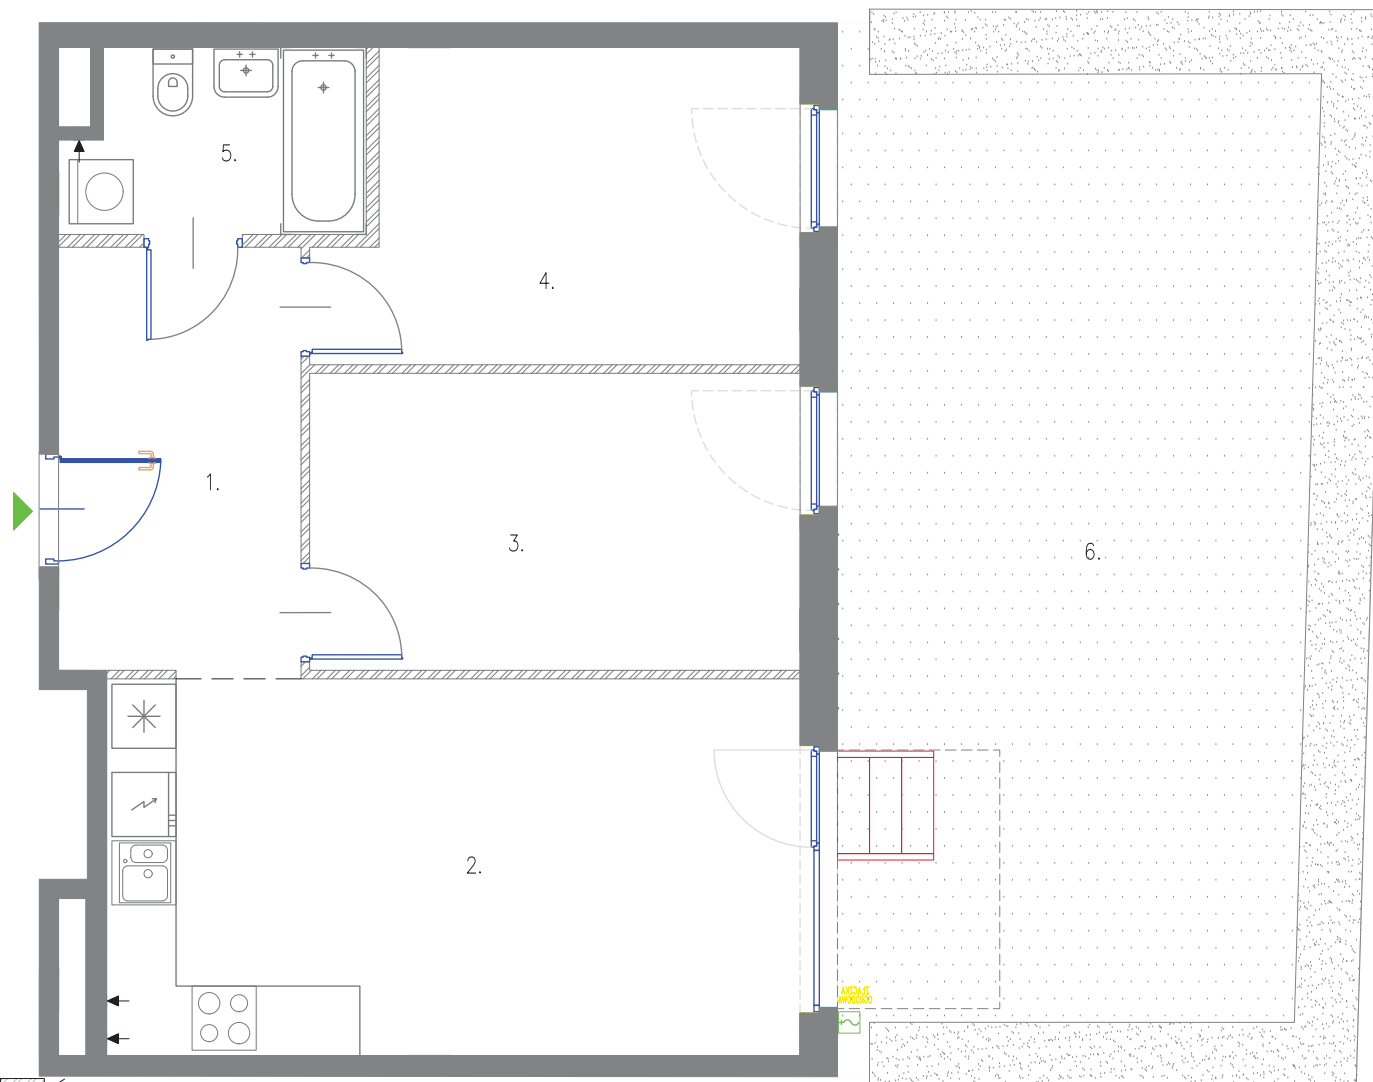

0 1m 2m

INWESTOR
 WSD SPV 3 Sp. z o. o.
 ul. Żaryna 2B, 02-593 Warszawa


DEVELOPER
 White Stone Development Sp. z o. o.
 ul. Żaryna 2B, 02-593 Warszawa




Geodeta Uprawniony
 mgr inż. Andrzej Łoniewski
 Nr Uprawn. 23803

ELIPSOIDA
 Geodezyjna Obsługa Inwestycji
 Andrzej Łoniewski
 03-289 Warszawa, ul. Twórcza 69B
 NIP 536-139-54-65 REGON 140454913

PLAN OSIEDLA:

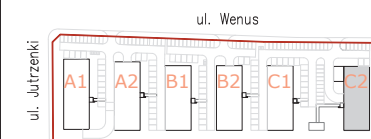

PLAN BUDYNKU:

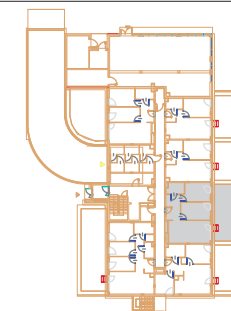

| Nr pom. | Nazwa | Pow. [m ²] |
|---|-----------------|------------------------|
| 1. | Hol | 8,96 |
| 2. | Salon z aneksem | 22,64 |
| 3. | Sypialnia | 12,72 |
| 4. | Sypialnia | 12,34 |
| 5. | Łazienka | 4,65 |
| Powierzchnia : | | 61,31 |
| Powierzchnia ze ścianami działowymi: | | 62,84 |
| Powierzchnia ścian działowych: | | 1,53 |
| Ogródek | | 36,42 |

UWAGI:

Pomiar wykonano zgodnie z normą PN-ISO 9836:2015 z włączeniem ścian możliwych do demontażu do powierzchni. Instalacje sanitarne oraz wentylacja zostały przedstawione poglądowo według projektu.

Data: 17.03.2023 r.